PLANTA ENTREPISO

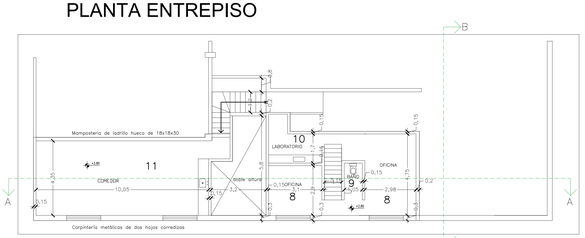

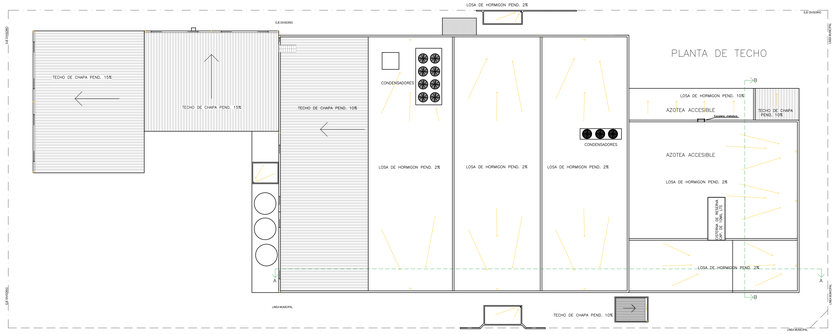

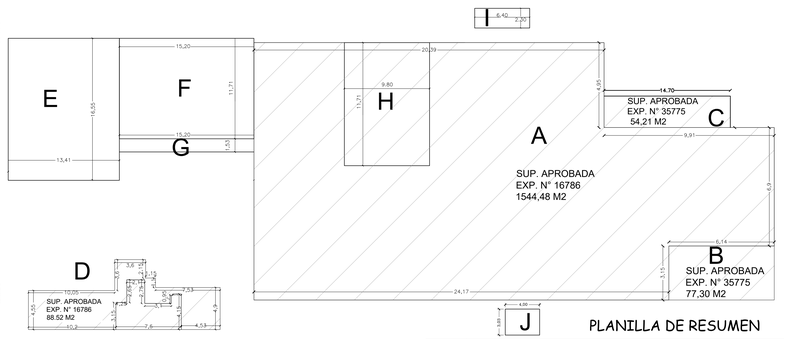

PLANTA BAJA

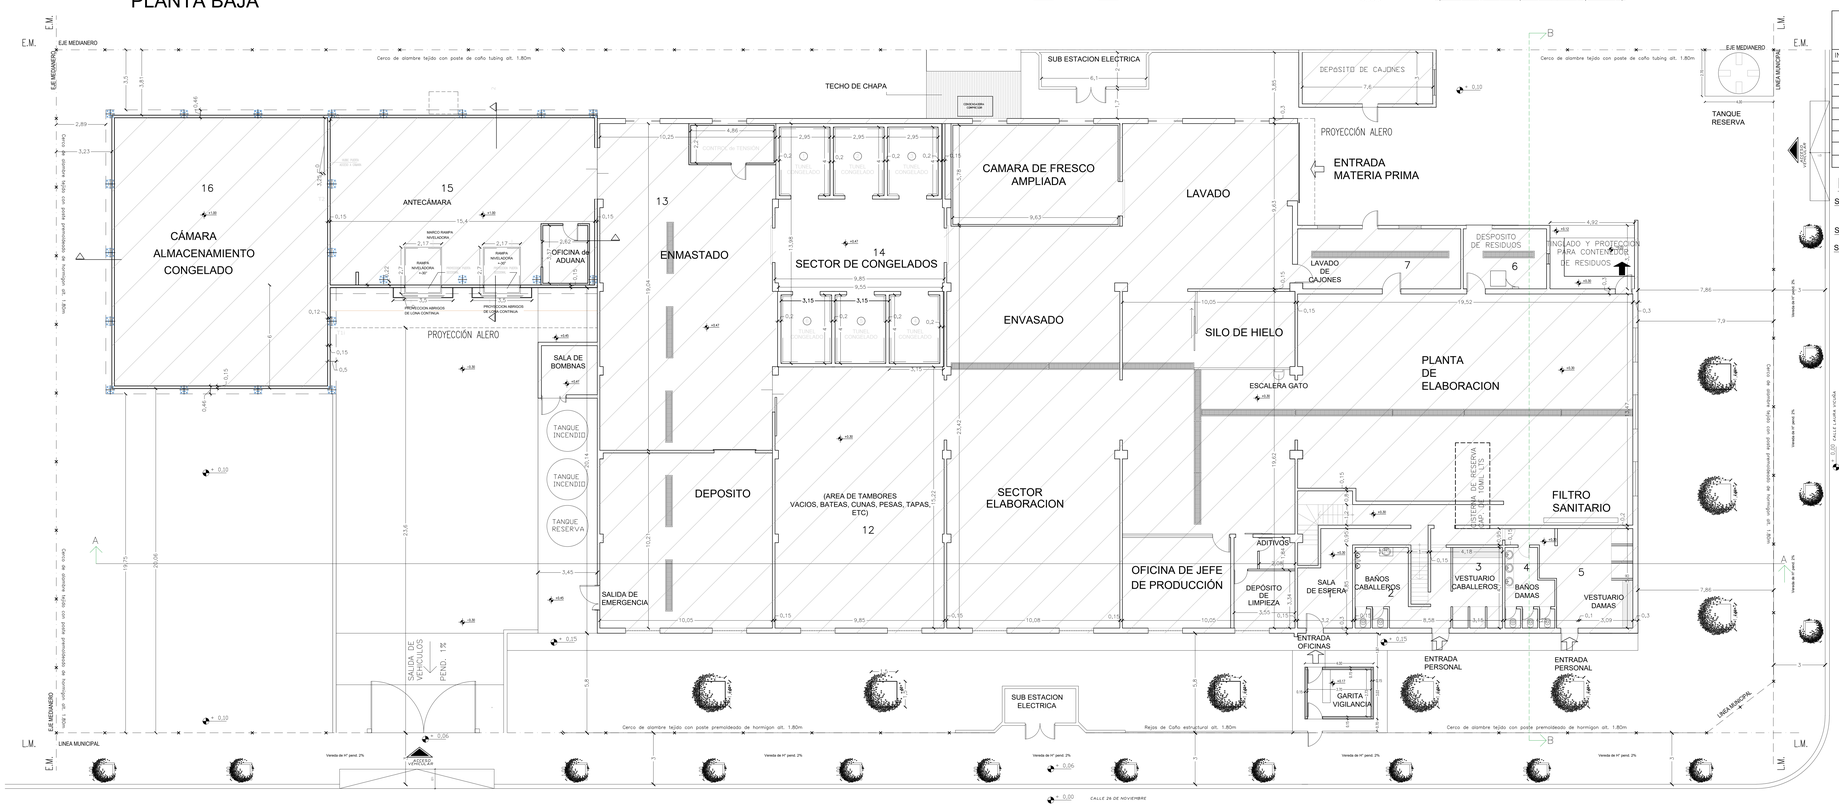

PLANILLA DE RESUMEN

TIPO	POLIGONO	CONSTRUCCION O,N	O.E ESTADO	O.E AÑO	O.E SUP.	E ESTADO	E AÑO	E SUP.	D	TOTALES
INDUSTRIA	A		BUENO	Exp.N°16786	1544.48					1544.48 m2
	B		BUENO	Exp.N°16786	77.30					77.30 m2
	C		BUENO	12/06/2017	54.21					54.21 m2
	D		BUENO	12/06/2017	88.52					88.52 m2
	E	221.94								221.94 m2
	F	177.99								177.99 m2
	G	11.63								11.63 m2
	I	14.72								14.72 m2
	J	12.12								12.12 m2
										2317.67 m2

BALANCE DE SUP.

F.O.S.: 0.54
F.O.T.: 0.56

SUP. APROBADA P.B. A) 1544.48 m2
B) 77.30 m2
C) 54.21 m2

SUP. APROBADA P.A. D) 88.52 m2

SUP. RELEVADA E) 13.41 X 16.55= 221.94 m2
F) 15.20 X 11.71= 177.99 m2
G) 15.2 X 1.53 /2=11.63 m2
I) 6.40 X 2.30= 14.72 m2
J) 4.00 X 3.03= 12.12 m2

NOTA: EL ESTADO GENERAL DEL EDIFICIO EN LO QUE RESPECTA A REVOQUES INTERIORES Y EXTERIORES; PISOS; PINTURA Y CUBIERTA DE TECHO ES BUENO Y SE AJUSTA A LO INDICADO EN FACHADAS Y PLANILLA DE LOCALES

BALANCE DE SUPERFICIE

SUP. EXIST. APROB.	1764.51 M2
SUP. RELEVADA	438.40 M2
SUP. TOTAL	2202.91 M2

ZONA : P.I.T. | PADRON IMP. INMOBILIARIO: 154933 | PLANO N° 1

MUNICIPALIDAD DE TRELEW

TIPO DE OBRA: CONFORME A OBRA

DESTINO DEL EDIFICIO: INDUSTRIA

PROPIETARIO: DESEADO FISH S.A.

CALLE: LAURA VICUÑA Y 26 DE NOVIEMBRE N°457

NOMENCLATURA CATASTRAL:
EJIDO:37 – CIRC.: 4 – SECTOR: 1 – MZO: 7 – PARC.: 13

PLANO: GENERAL DE OBRA (Plantas y Balance de Superficies)

ESCALA 1: 100

CROQUIS DE UBICACION

BALANCE DE SUPERFICIE

SUPERFICIE LOTE:	3979.29 m2
SUP. APROB. EXP. N° 16786:	1621.78 m2
SUP. APROB. EXP. N° 35775:	142.73 m2
SUP. RELEVADA:	438.40 m2
SUP. TOTAL:	2202.91 m2
SUP. LIBRE:	1776.38 m2

PROPIETARIO:
Deseado Fish S.A.
Dom. Laura Vicuña y 26 de Noviembre

RELEVO

V°.B°. MUNICIPAL